


BESTANDSZEICHNUNG

CYRIAKS RING 56

M = 1 : 100

ERDGESCHOSS

1,2,3.OBERGESCHOSS

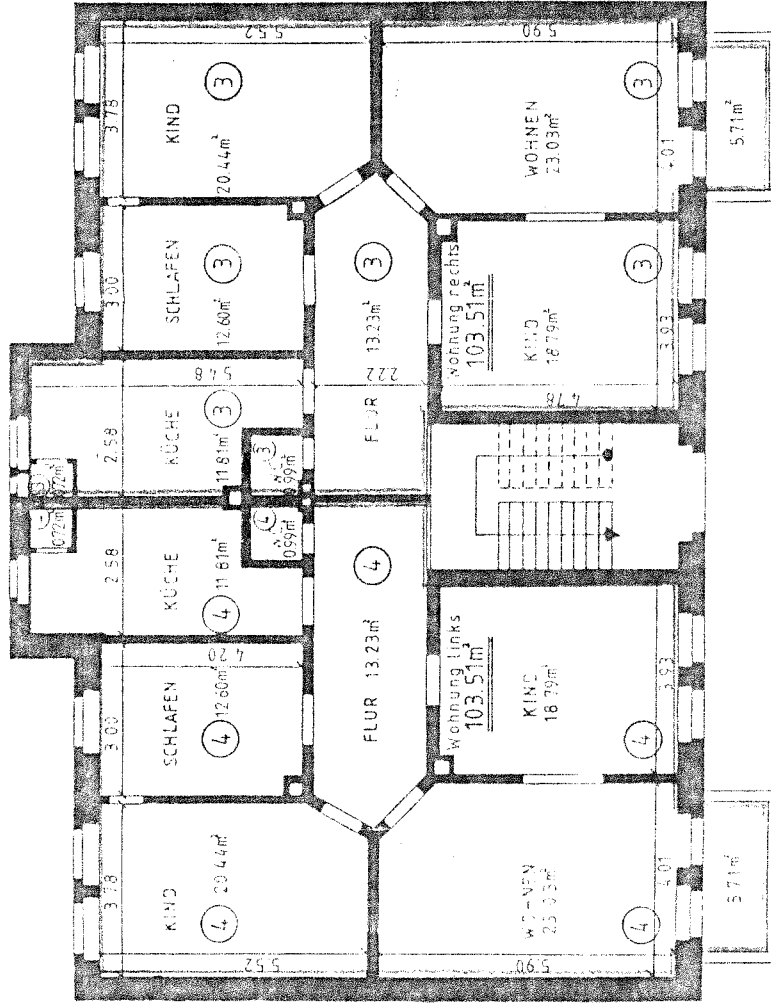


CYRIAKSRING



AUFTEILUNGSPLAN

nach § 7 Abs. 4 Nr. 2 und § 20 Abs. 2
Nr. 2 des Wohnungseigentumsgesetzes
vom 15. 3. 1951. 18. März 1981
Braunschweig, den

Stadt Braunschweig
— Baupräsident —

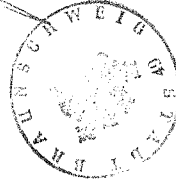

AUFGESTELLT heinz poff

Ekbertstr. 24, 3300 Braunschweig

24.02.1981

gez. Le